

LEGENDA:


Stávající stav:



OBJEKT KINA KOSMOS - 1 635,91 m,



OBJEKTY V OKOLÍ

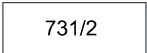


731/2

PARCELNÍ ČÍSLO



HRANICE POZEMKU DLE KATASTRÁLNÍ MAPY

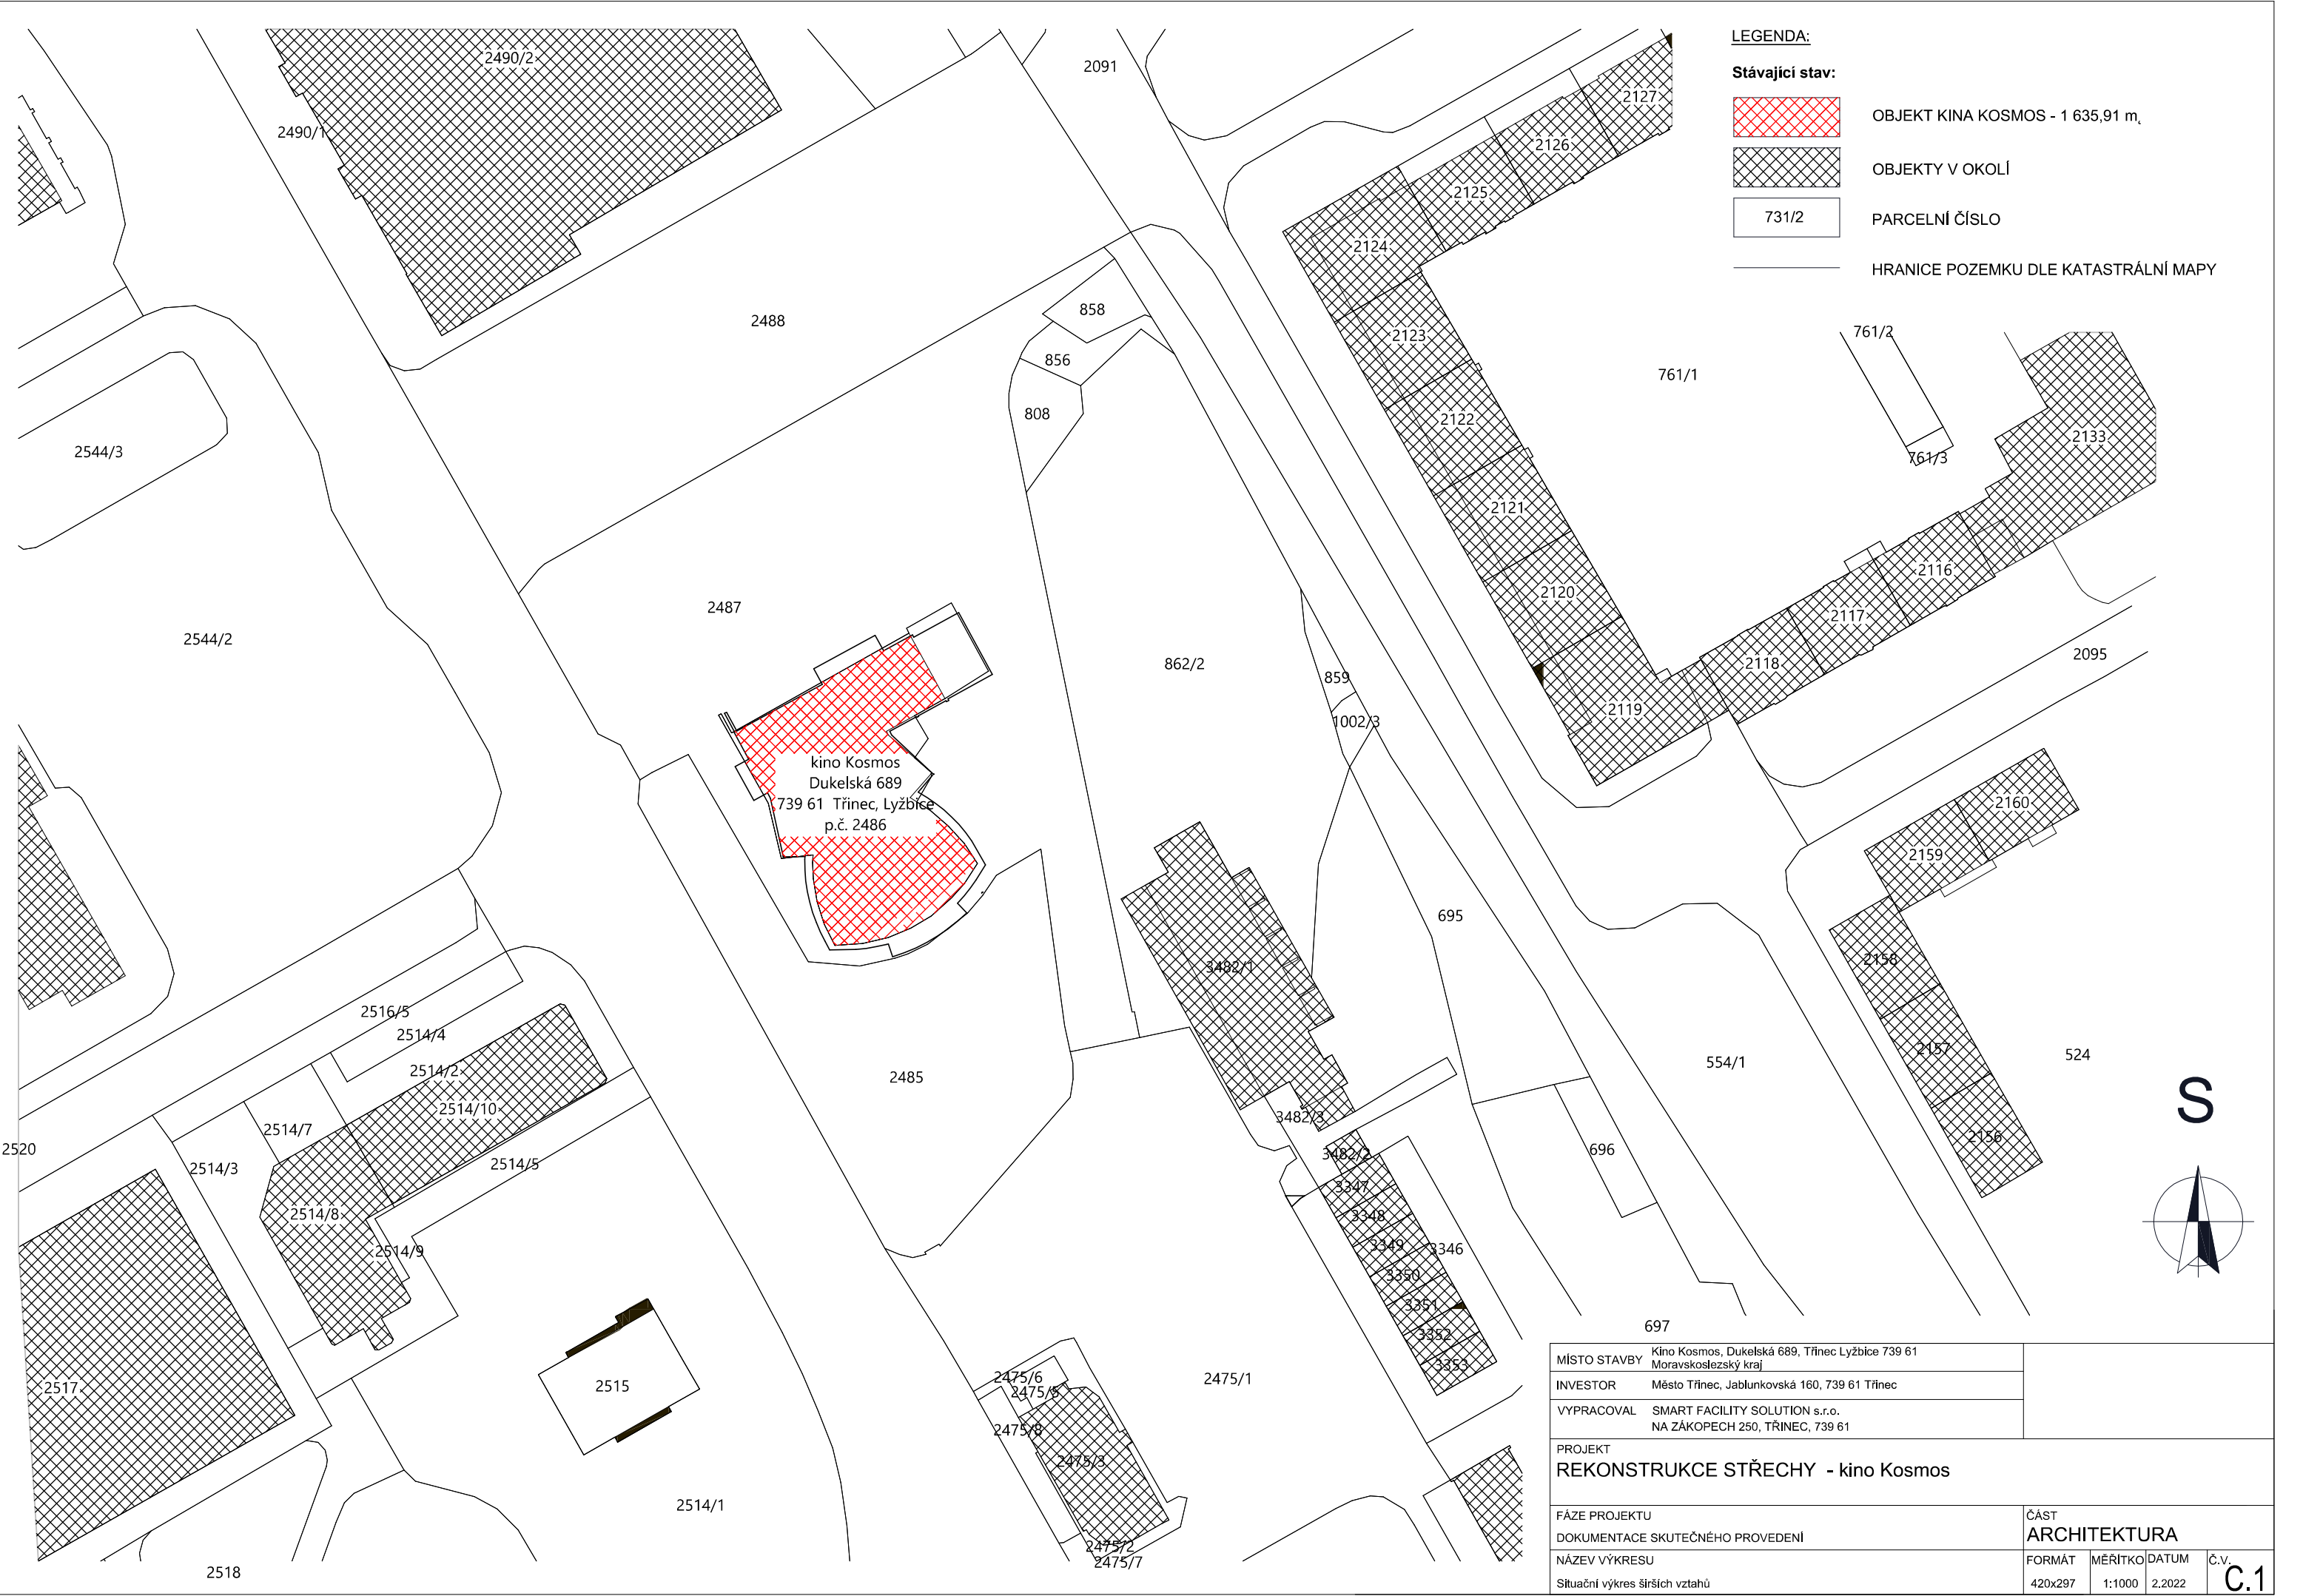

MÍSTO STAVBY	Kino Kosmos, Dukelská 689, Třinec Lyžbice 739 61 Moravskoslezský kraj				
INVESTOR	Město Třinec, Jablunkovská 160, 739 61 Třinec				
VYPRACOVAL	SMART FACILITY SOLUTION s.r.o. NA ZÁKOPECH 250, TŘINEC, 739 61				
PROJEKT REKONSTRUKCE STŘECHY - kino Kosmos					
FÁZE PROJEKTU DOKUMENTACE SKUTEČNÉHO PROVEDENÍ			ČÁST ARCHITEKTURA		
NÁZEV VÝKRESU Situční výkres širších vztahů			FORMÁT 420x297	MĚŘÍTKO 1:1000	DATUM 2.2022
				Č.v. C.1	